

Ρόδος 9 - 11 - 2001

Αριθ. Πρωτ. 6217

Ταχ.Δ/ση : Κτίριο Δ.Ο.Υ. περιοχή Ζέφυρος
Πληροφ.: Χριστοφοράκης Παναγιώτης
Τηλεφ. 27460, 26177

Π Ρ Α Ξ Η

Χαρακτηρισμού έκτασης
(ΚΜ 1339 γαιών Αντιμάχεια)

Ο Δ/ΝΤΗΣ ΔΑΣΩΝ ΔΩΔ/ΝΗΣΟΥ

Έχοντας υπόψη :

- 1.- Τις διατάξεις του άρθρου 14 του Ν. 998 / 79 " περί προστασίας των δασών κ.λ.π. (ΦΕΚ 289 Τ. Α' 29-12-79) και τις διατάξεις του Π.Δ. 1213/81 " περί αναδιαρθρώσεως κ.λ.π."
- 2.- Την από 3-10-01 αίτηση του Αγαλλίου Ελπιδοφόρου του Ιωάννη κατοίκου Κω κ.λ.π. δικαιολογητικά από τα οποία προκύπτει το έννομο συμφέρον.
- 3.- Τα σχετικά έγγραφα : α) Την Αρ.Πρ. 944/29-10-01 εισήγηση και έκθεση αυτοψίας του δασοπόνου της υπηρεσίας μας Σεκαρά Θεμιστοκλή καθώς και το σχεδιάγραμμα με κλίμακα 1:2000 του Κτηματολογίου Κω-Λέρον στο οποίο απεικονίστηκε από τον ίδιο η βλάστηση και συνοδεύει την παραπάνω έκθεση αυτοψίας και το οποίο θεωρήθηκε , επισυνάπτεται και αποτελεί αναπόσπαστο τμήμα της παρούσας πράξης χαρακτηρισμού .
- 4.- Τα περιεχόμενα των πιο πάνω εγγράφων από τα οποία προκύπτει :
Ότι ολόκληρη η ΚΜ 1339 γαιών Αντιμάχεια εμβαδού 25880 τ.μ. που στο σχετικό σχεδιάγραμμα προσδιορίζεται με τα στοιχεία ~~θ~~ και χαρακτηρίζεται γεωργική έκταση (άρθρο 3 παρ. 6α Ν. 998/79).

Χ α ρ α κ τ η ρ ί ζ ο υ μ ε

- 1.- Την ΚΜ 1339 γαιών Αντιμάχεια εμβαδού 25880 τ.μ. που στο σχετικό σχεδιάγραμμα προσδιορίζεται με τα στοιχεία (~~θ~~) ως γεωργική έκταση κατά την έννοια του άρθρου 3 παρ. 6α Ν. 998/79.
- 2.- Σύμφωνα με τις διατάξεις του άρθρου 14 παρ. 3 του Ν. 998/79 κατά της πράξης μας αυτής επιτρέπονται Αντιρρήσεις του Γεν.Γρ.Περ.Ν.Αιγαίου και παντός άλλου φυσικού ή Νομικού προσώπου που έχει έννομο συμφέρον.
Οι αντιρρήσεις προβάλλονται σε διάστημα δύο μηνών από της κοινοποίησως ή εφόσον δεν συντρέχει λόγος κοινοποίησης από της δημοσίευσης στον ημερήσιο

τύπο, ενώπιον των Επιτροπών Επιλύσεως Δασικών Αμφισβητήσεων που προβλέπονται από τις διατάξεις του άρθρου 10 παρ. 3 του Ν. 998 / 79

3- Ο Δήμος..... Ηρακλειδών..... παρακαλούμε να αναρτίσει την πράξη μας αυτή για ένα μήνα στην πινακίδα ανακοινώσεων και να μας στείλει το σχετικό αποδεικτικό δημοσίευσης.

4.- Ο Δασοφύλακας..... Φώτης Πέτρος..... παρακαλείται να επιδόσει αντίγραφο της πράξης στον ενδιαφερόμενο που αναφέρεται πιο πάνω και να μας στείλει τα σχετικά αποδεικτικά επίδοσης.

5.- Περίληψη της πράξης μας αυτής να δημοσιευτεί μία φορά σε δύο ημερήσιες τοπικές εφημερίδες, που εκδίδονται στην έδρα του Νομού ή σε μία τοπική και μία των Αθηνών ή της Θεσ/νίκης και να μας στείλετε από ένα φύλλο.

6.- Οι έννομες συνέπειες ως προς το χαρακτηρισμό έκτασης, ως δασικής ή μη, επέρχονται μόνο από την τήρηση όλων των διατυπώσεων δημοσιότητας, του ενδιαφερομένου ιδιώτη δυναμένου να επισπεύσει ο ίδιος τις διατυπώσεις δημοσιότητας και να γνωστοποιήσει τις πράξεις δημοσιότητας στην αρμόδια Δασική αρχή (1038/88 ΣΤΕ).

7.- Η παρούσα πράξη χαρακτηρισμού δεν υποκαθιστά τυχόν απαιτούμενες εγκρίσεις από άλλες Υπηρεσίες (Πολιτοδομία, Αρχαιολογική Υπηρεσία κ.λ.π.), για την αλλοίωση της μορφολογίας του εδάφους.

ΚΟΙΝΟΠΟΙΗΣΗ:

- 1) Δασονομείο..... Κω.....
- 2) Δασοφύλακα.....
Φώτη..... Πέτρο.....
- 3) Κοινότητα - Δήμο.....
Ηρακλειδών.....
- 4) Ενδιαφερόμενο Άμαλλο.....
Ελπίδαφορο του..... Σωάννη.....
Κατ: Κω.....
Οδός: Μαστιχάρι.....
Τηλ: 59300.....
- 5) Περιφέρεια Νοτίου Αιγαίου.....
Γενική Δ/νση Περιφέρειας.....
Διεύθυνση Δασών.....
Επτανήσου-30, Ερμούπολη.....
Τ.κ. 84100 - Σύρος.....

Ο Δ/ντής Δασών Δωδ/σου



Φίλιππος Κοντίσις

Antimachia
parc. 1339

ΕΛΛΗΝΙΚΗ ΔΗΜΟΚΡΑΤΙΑ
ΥΠΟΥΡΓΕΙΟ ΔΙΚΑΙΟΣΥΝΗΣ
ΕΓΓΡΑΦΟΛΟΓΙΟ ΚΟ. ΑΓΕΩ

Scala 1 / 2000

$E = 25.880 \frac{1}{4}^2$


2007

Ανήκει στ.μ. 6917/9-11-01 προση. χαρακτ.
της Διεύθυνσης Δασών Δωδεκανήσου





25.6

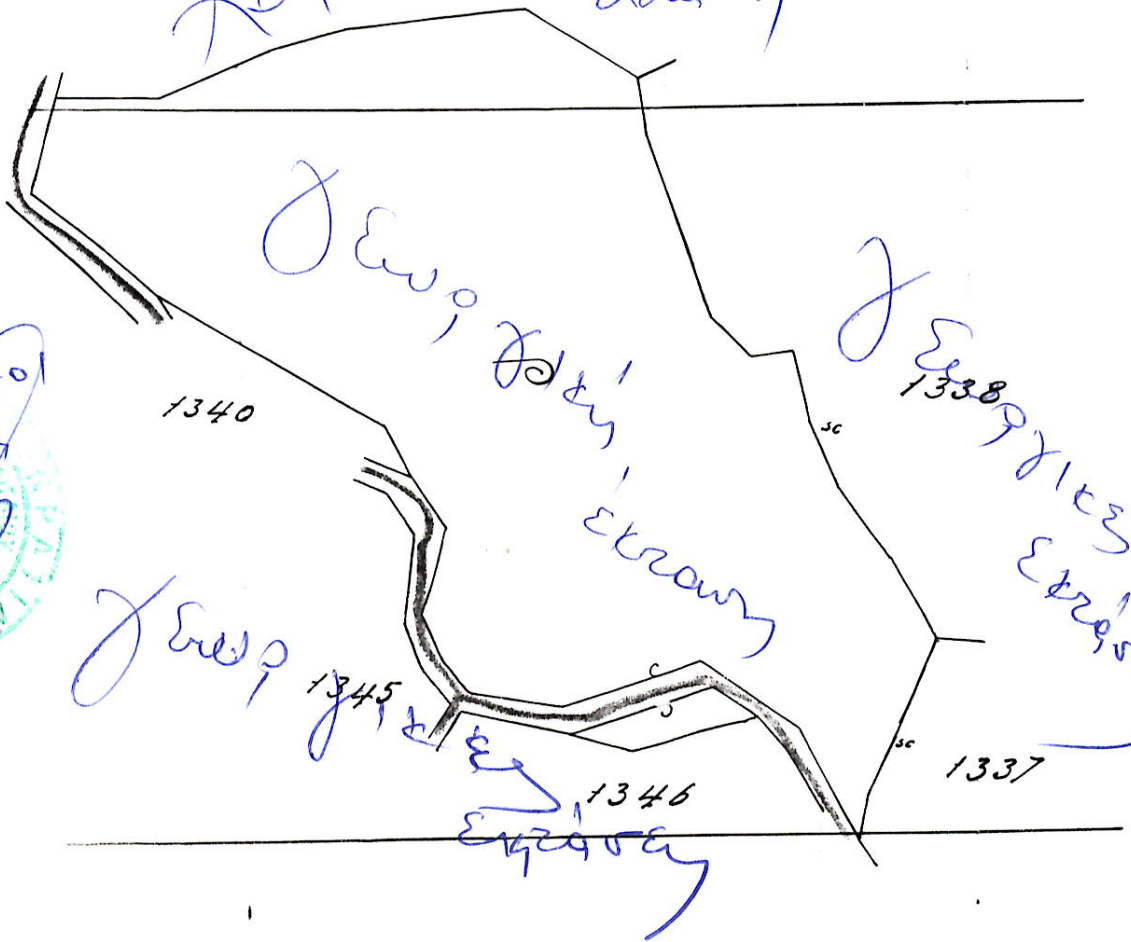

ημερ. 29-10-01
οσονύχτια

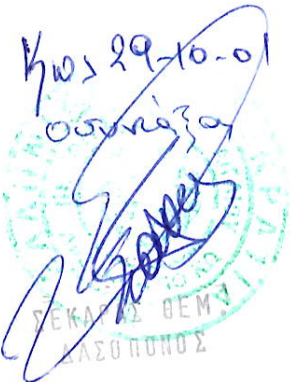

25.4

22.6

22.8

ΘΕΩΡΗΘΗΚΕ

Ρόδος 9-11-2002
Ο Διευθυντής Δασών

Κωνσταντίνος Παλιανός
Επιστάτης με Α' βαθμ.

